


ERDGESCHOSS

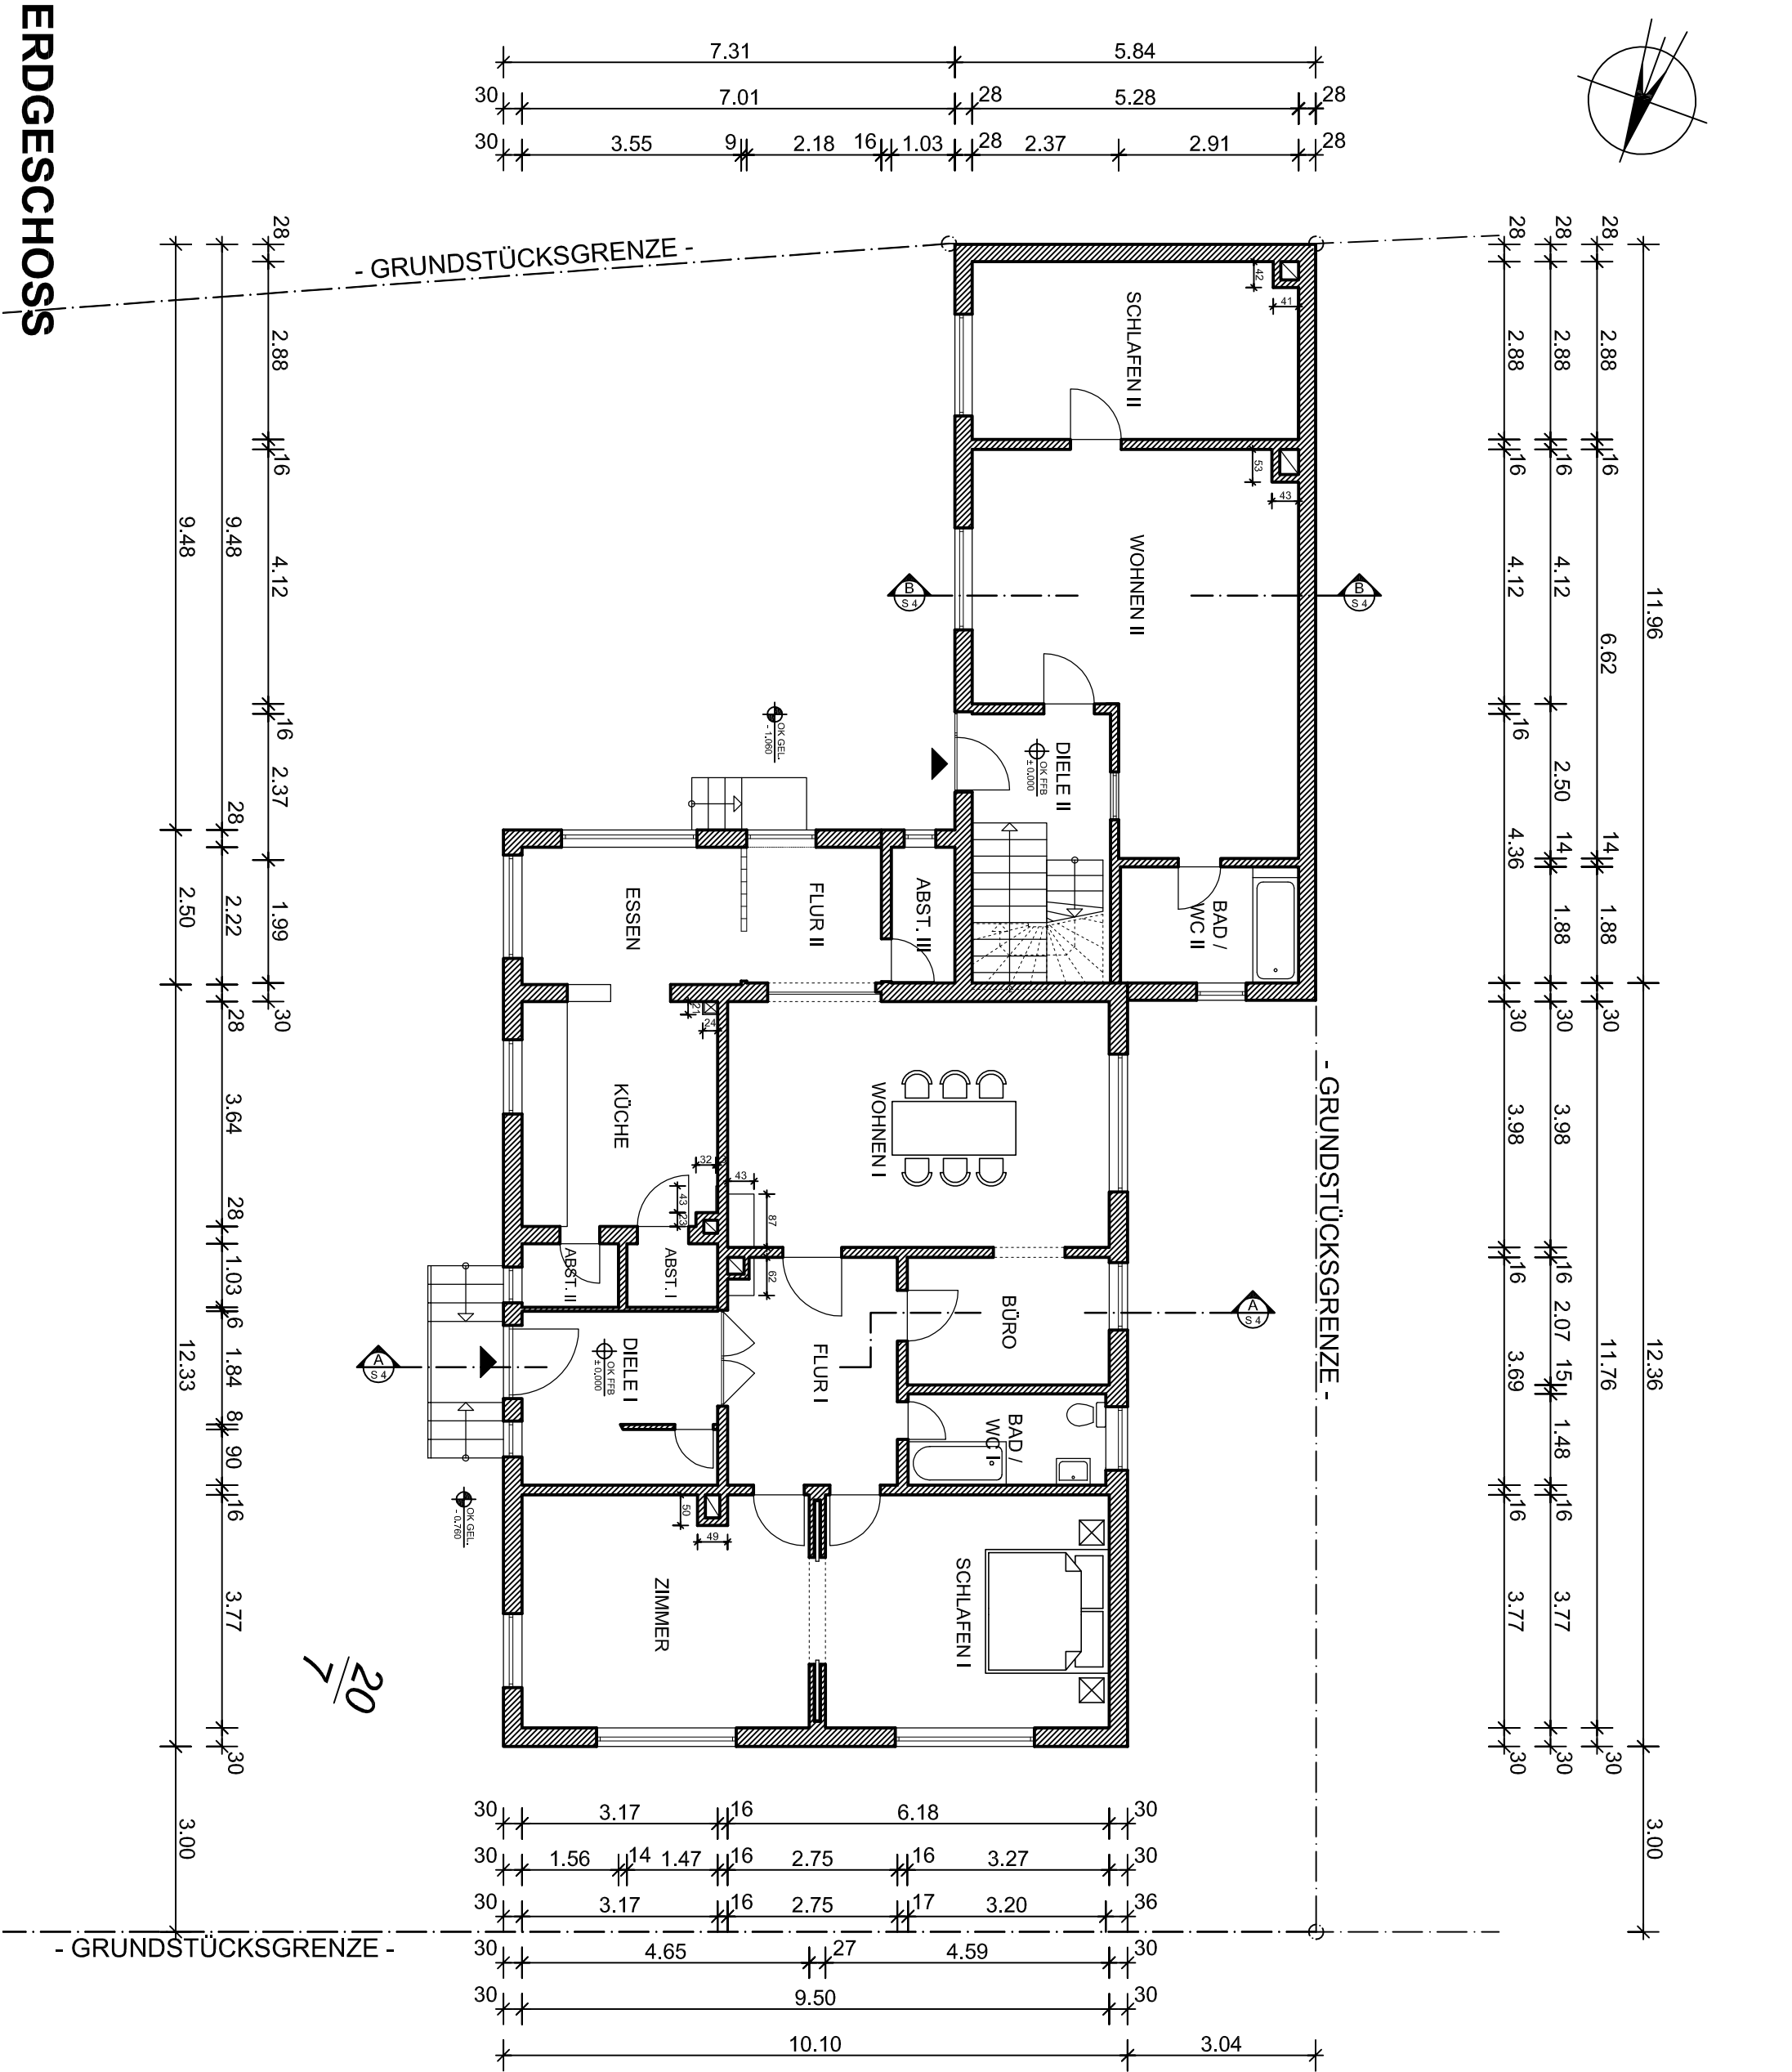

BEZEICHNUNG	PROJEKT	ARCHITEKT	NACHBAR	GEZEICHN.	INDEX
BESTANDSPLAN				MAI 2022 / CS	A
				GEÄNDERT	
PLAN	BAUHERR		HINWEIS	FORMAT	PLAN-NR.:
ERDGESCHOSS			Diese Pläne sind keine Ausführungspläne. Die angegebenen Maße und Höhen sind nicht für die Bauausführung nutzbar und vor Ort bzw. mit dem am Bau beteiligten abzustimmen	DIN A3 - 297 x 420	2
				MASZSTAB	
				1:100	